


PRZEKRÓJ POPRZECZNY A-A
1:50

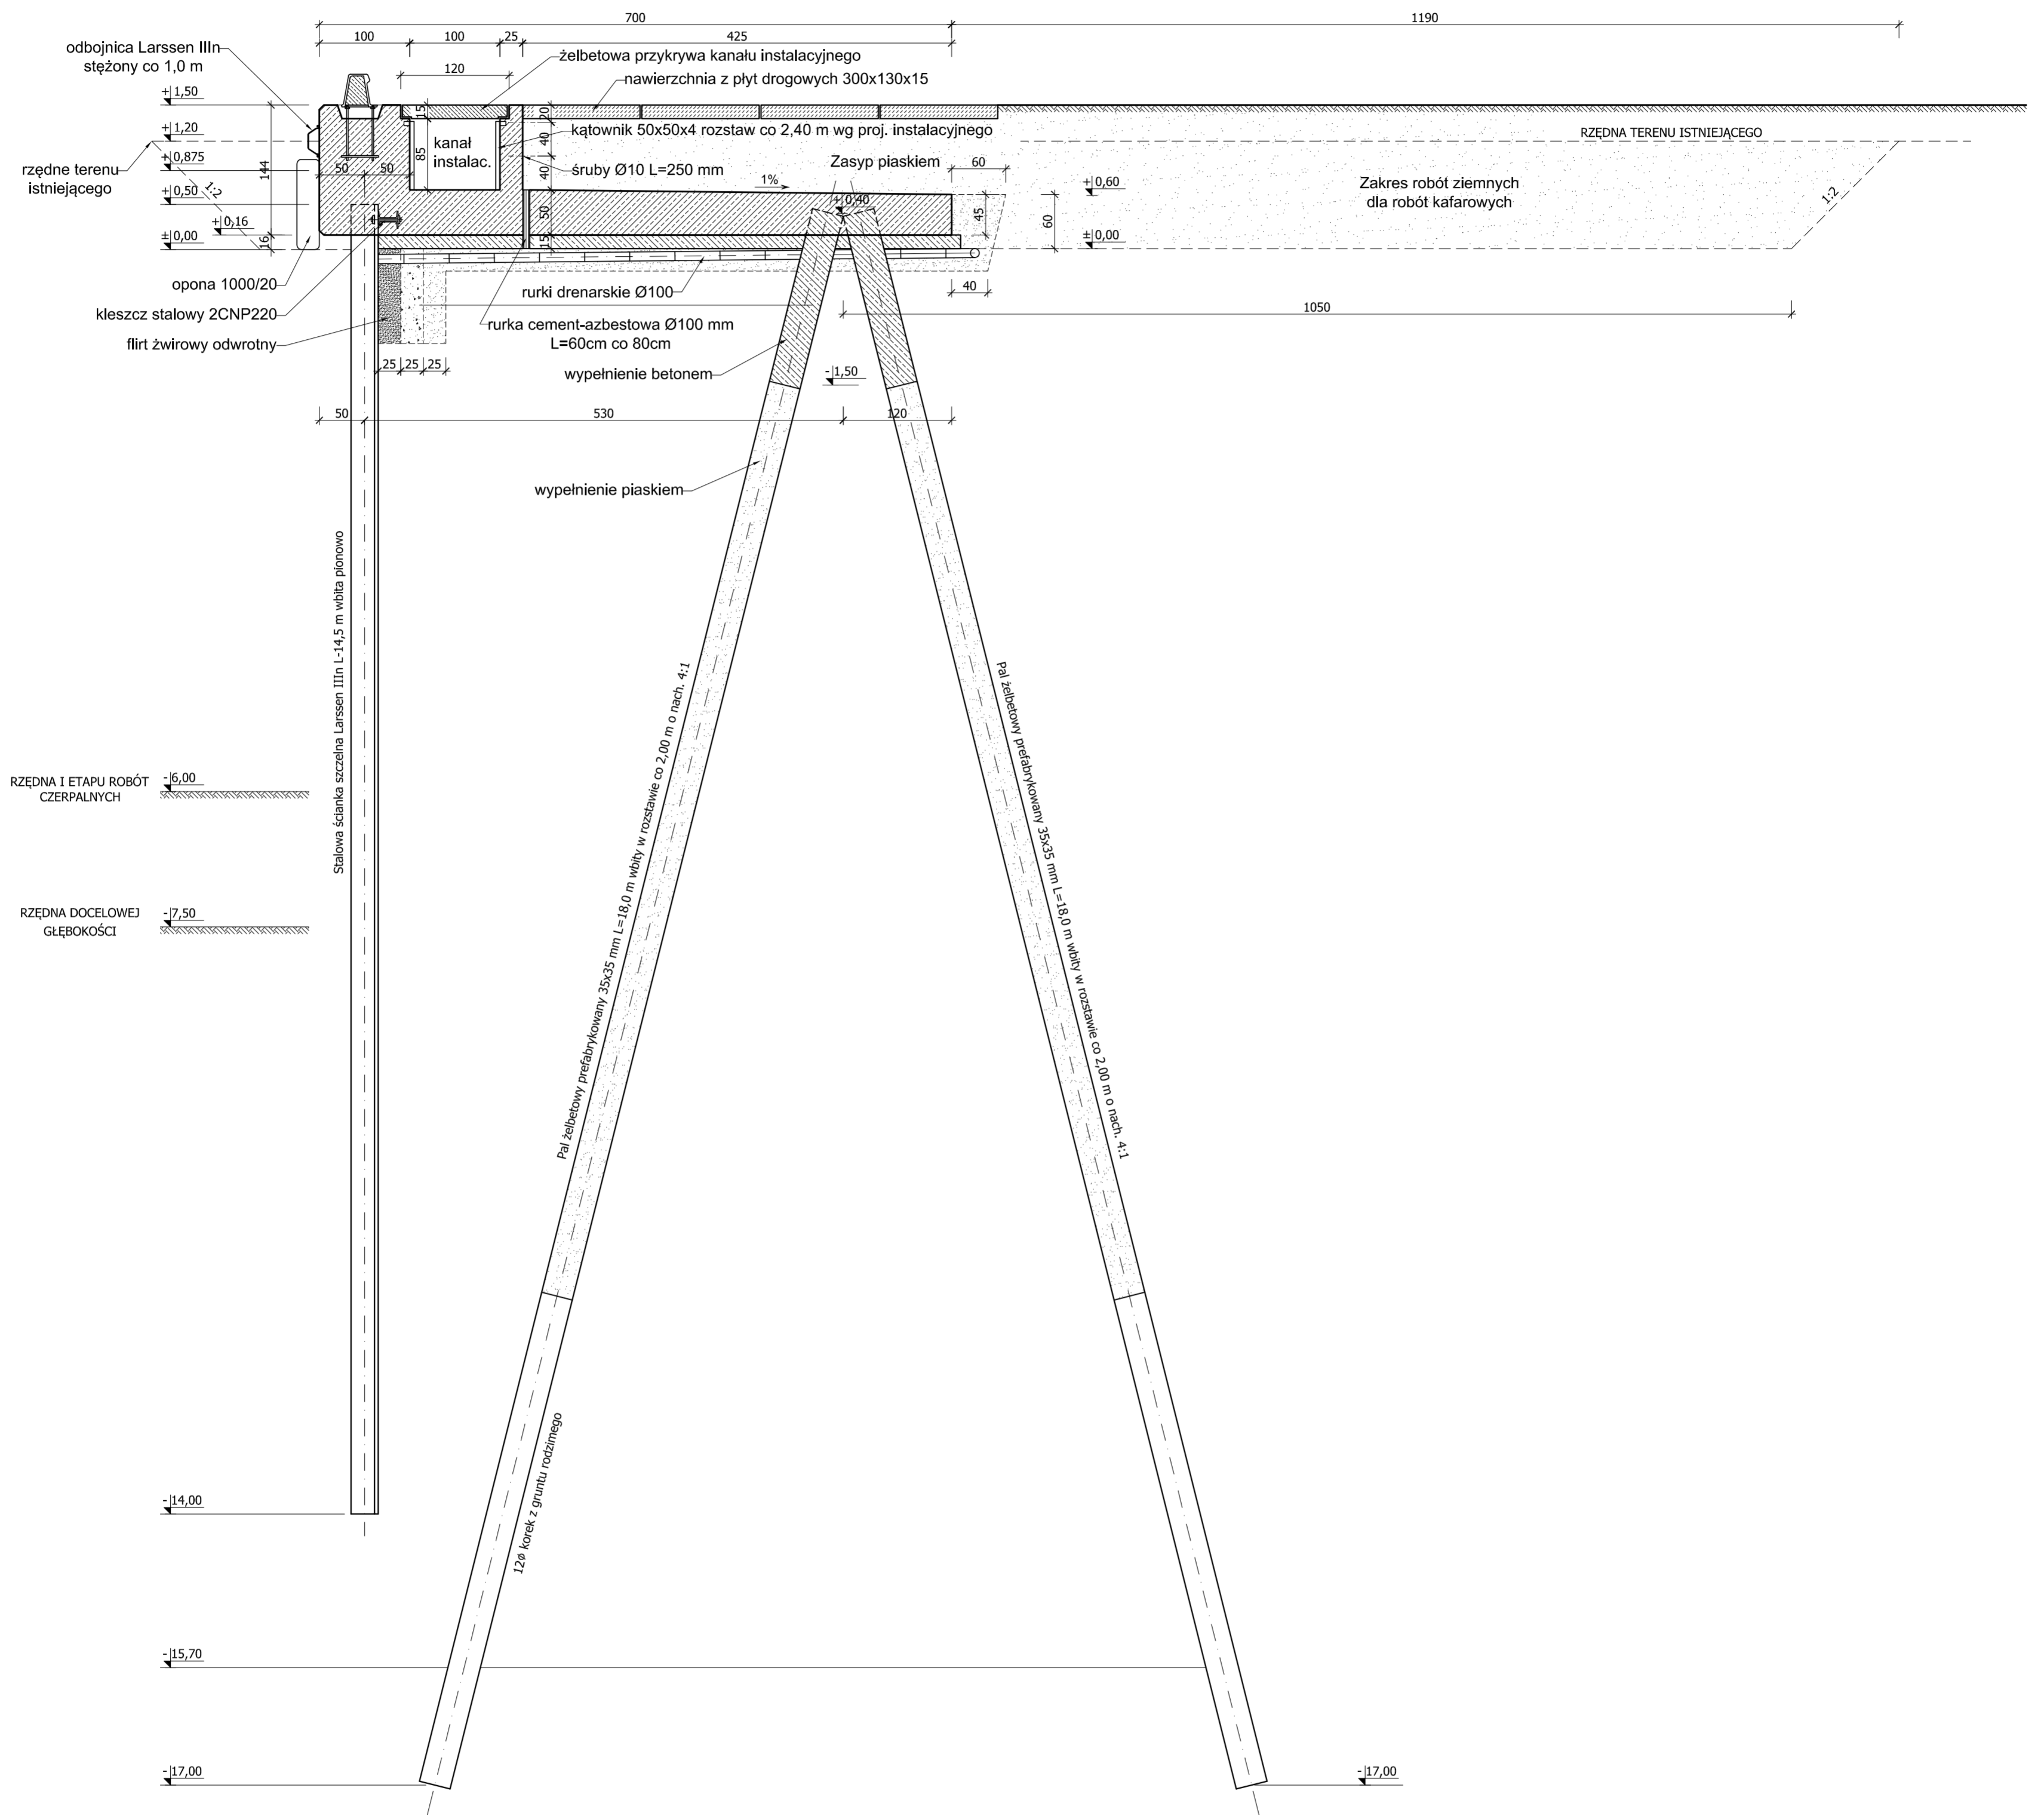

ZAŁĄCZNIK NR 1

PRZEKRÓJ POPRZECZNY A-A
SKALA 1:50

NA PODSTAWIE: "Projekt techniczny budowy nabrzeża w przedłużeniu nabrzeża Postojowego kutrów B-410 do granicy ze Spółdzielnią "Bałtyk" w Kołobrzegu" - dokumentacja powykonawcza (sierpień 1979 r.)